


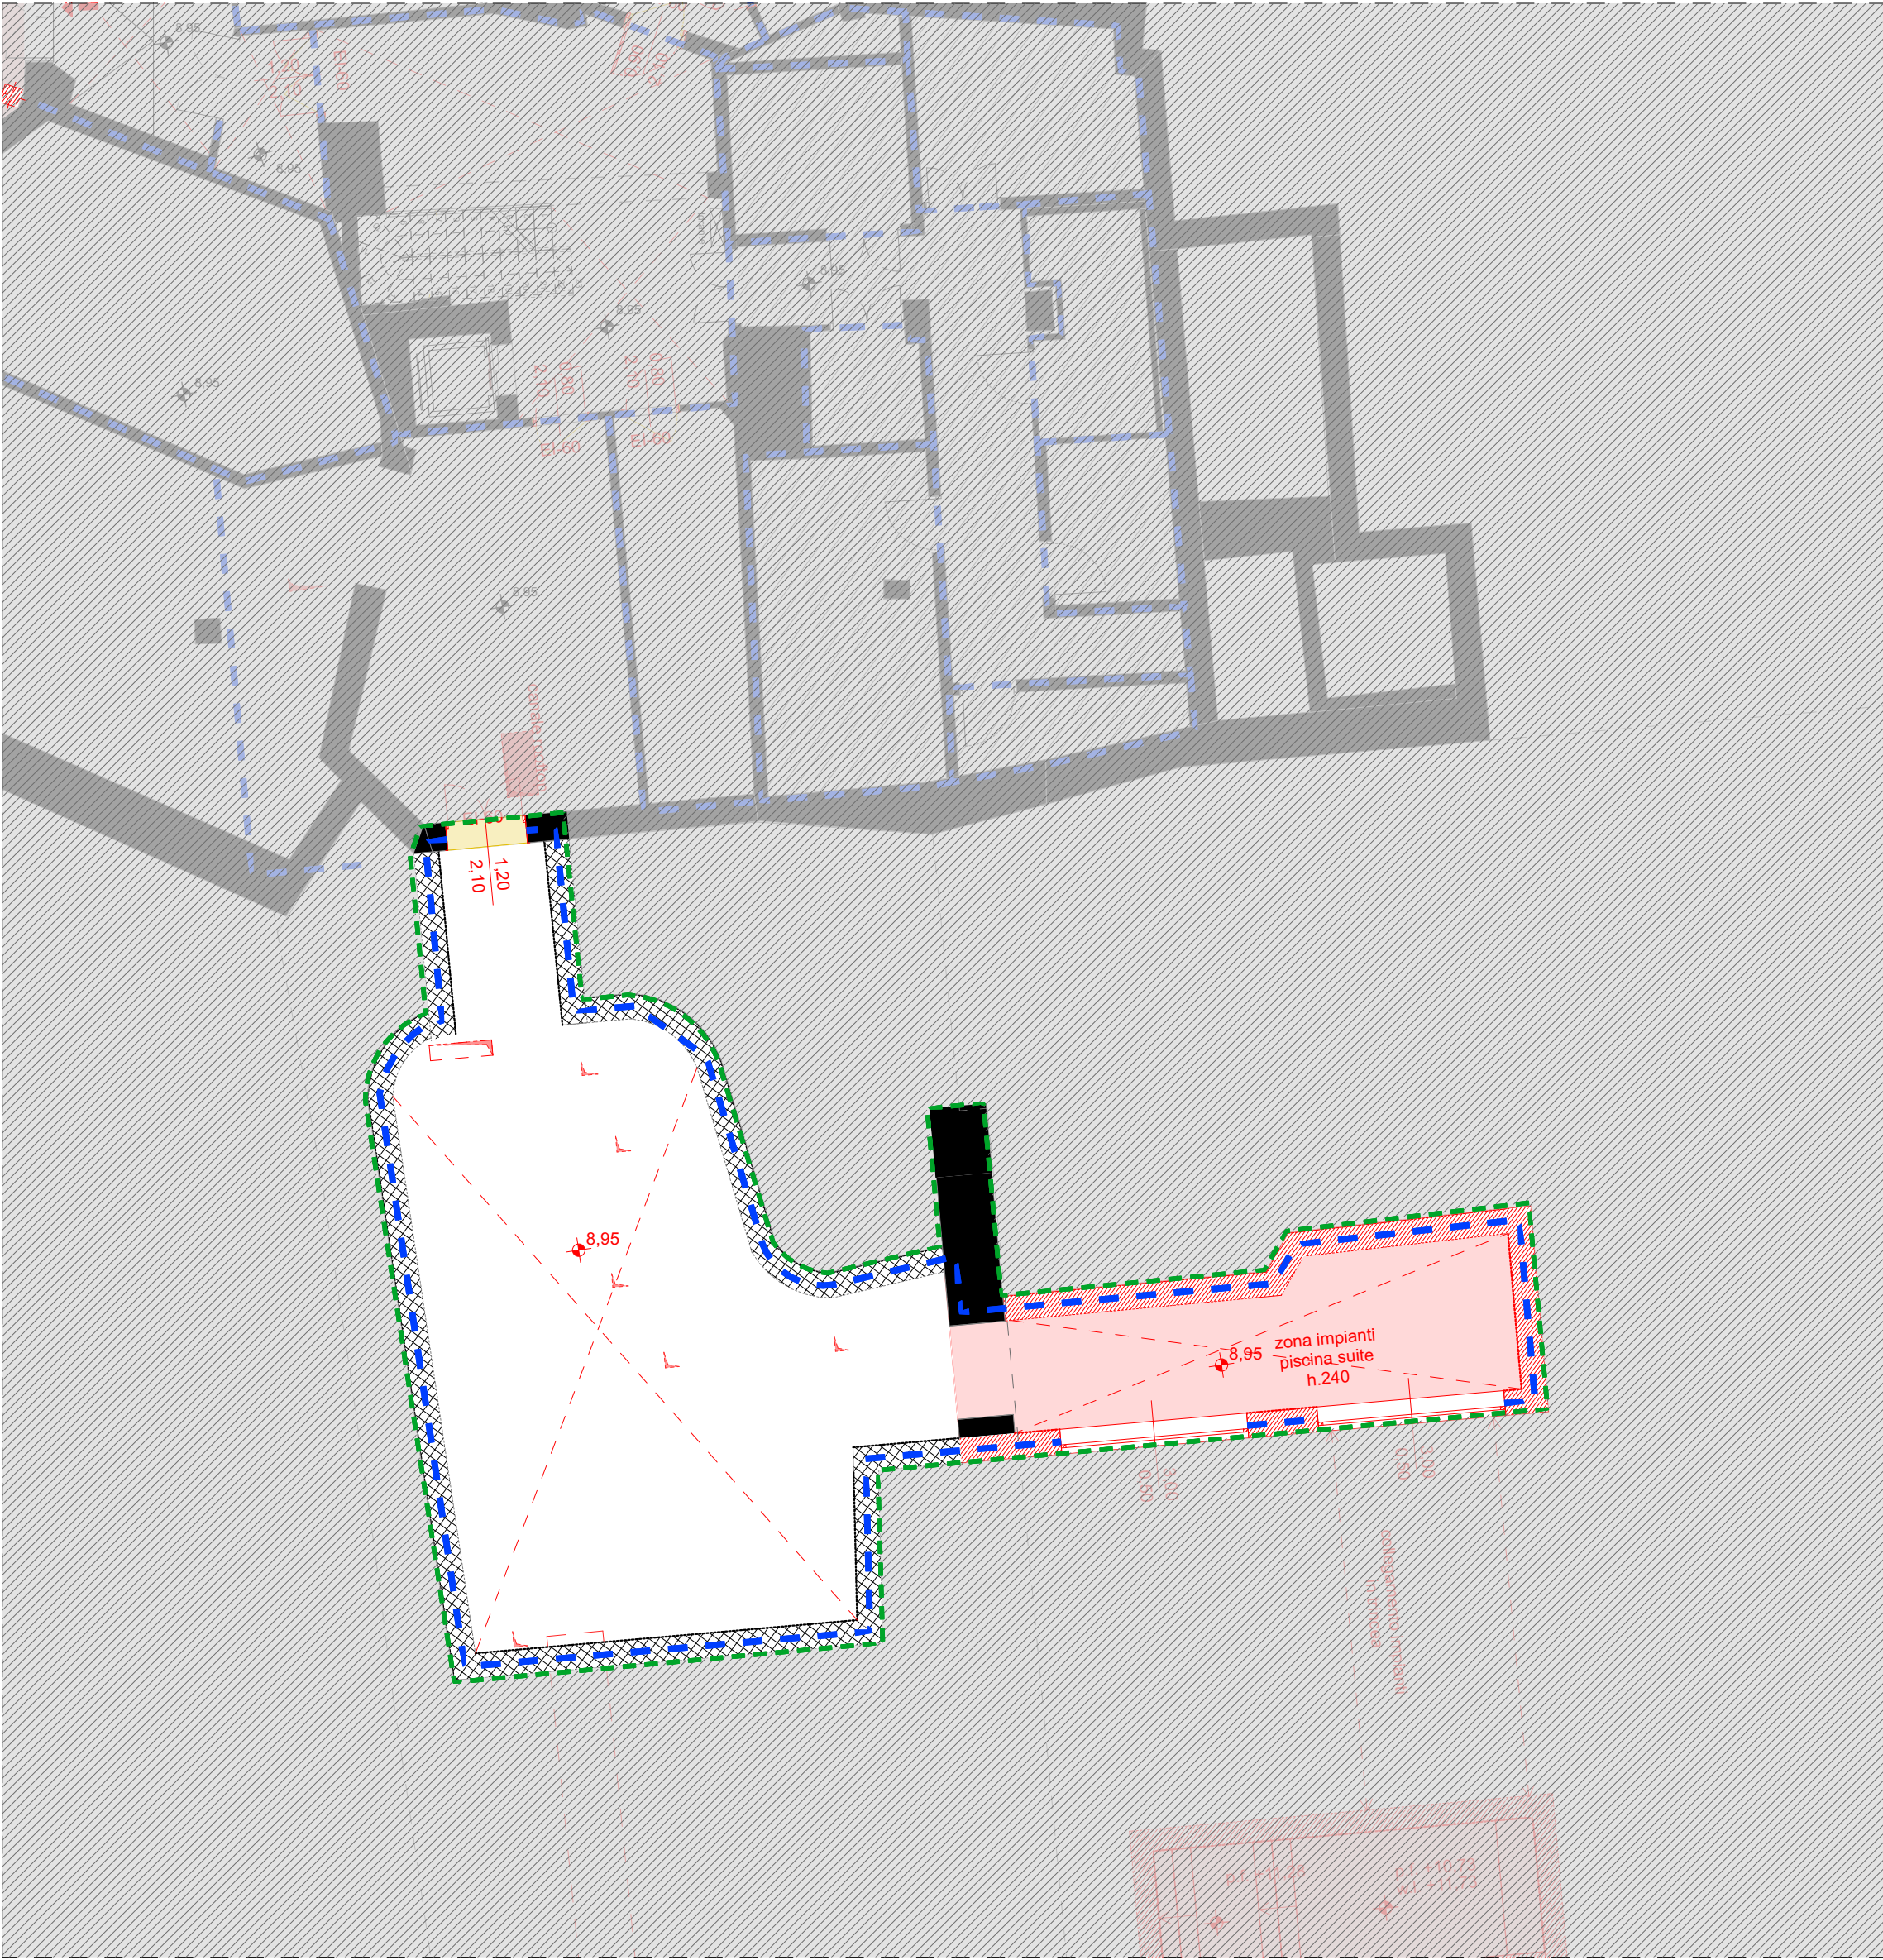

01 Piano Interrato_Comparativo
1:100

Le basi del disegno derivano dai seguenti documenti: *Tennis club drawings starting points are*
Base grafica degli esterni: Rilievo del 2004; *Exterior drawings: 2004 Survey*;
Base grafica dell'edificio: Stato di Fatto Ing. Cannas del 17/07/2023; *Building drawings: 17/07/2023 As Built from Ing. Cannas*;
Base grafica di quote e info interne all'edificio: Sanatoria Ing. Cannas del 23/07/2022 e rilievo 09/2023
Interior and exterior levels: 23/07/2022 amnesty from Ing. Cannas + 09/2023 survey
NB. Le quote di livello del rilievo 2004 (xxx) differiscono dalle ultime del rilievo 2023 (xxx) di circa 1, 30mt
Levels from 2004 survey (xxx) and the last from 2023 survey (xxx) differs by 1, 30mt



Proprietà SmeraldaHolding Smeralda Holding Srl Casa Il Ginepro 1/a, 07021, Porto Cervo (OT)	Project Management CUSHMAN & WAKEFIELD Cushman & Wakefield Via Filippo Turati, 18/18 , 20121, Milano Arch. Benedetta Abbottoni Arch. Gianluca Di Cristofaro	Architect LEV Arch Lev arch srl Via Boccaccio 29 20123 Milano Arch. Luca Colombo	Local Architect - Structural Engineer Studio Ingegneria Cannas Via Georgia - Geocilly torre 3, 07026, Olbia (SS) Ing. Danilo Cannas	Fire - Acoustic Consultant ITALIANE italianente s.r.l. Corso Telesio, 107/a , 10149, Torino Arch. Emanuela Piatto Ordine Architetti di Torino n. TO04836A01207	System Engineer BRE engineering Srl BRE engineering s.r.l. Via Barozzi, 6, 20122, Milano Ing. Antonio Abramo Bozino Rosmini Ordine Ingegneri di Milano n. 24843	Interior Designer Atelier POD 11A - Rue de Reims, , 75013 Paris - France Arch. Laurine Hugel Arch. Jean Luc Debar
---	--	--	---	--	---	--

Terms and conditions The signature of every drawing stands for the full acceptance of the included data. In case the client does not sign the drawings by the date requested by our studio every data included will be considered accepted. All data, graphics and description are referring exclusively to the aesthetic part of the project and never to executive part. The measures, the executive project, the technical realisation and engineering of project achieved by third parties have to be presented to our studio for approval. Otherwise our studio will bear no responsibility for the modifications achieved during the execution and the variations in relation to the original project.

LEGENDA Generale / LEGEND General			
Please note these codes refer to GR = Guestroom area / PA= Public datasheet area / BOH= Boh and Landscape area			
Muro esistente	Rif al dettaglio	Room name Old apt. name Room type A. Area H: Altezza/Height RE/IE/IE-Sa XX	Info camera
Muro nuova costruzione	Rif alzato	Serramento prestazioni VVFF	Door Access Control
Struttura	Rif sezione	Rotazione 360°	Rotazione 360°
Cavedio	Livello di pavimento rustico, pianta	Rotazione 180°	Rotazione 180°
Dimensione	Livello di pavimento finito, pianta	Rotazione 90°	Rotazione 90°
Dim. serramento - passaggio netto	Livello di pavimento finito, alzato	Rotazione 90°	Rotazione 90°
Percentuale pendenza	Livello di pavimento rustico, alzato	Rotazione 90°	Rotazione 90°
Asse strutturale	Livello di soffitto finito, alzato	Rotazione 90°	Rotazione 90°
Uscita di sicurezza	Livello di soffitto rustico, alzato	Rotazione 90°	Rotazione 90°
Entrance room to be counted in sleep. area	Compartment with smoke and heat disposal system	Door Family rooms	Filter with smoke extr. system
R/REI 30 compartiment	R/REI 60 compartiment	R/REI 90 compartiment	R/REI 120 compartiment
Guest entrance	Worker entrance	Dirties route	Clean route
T.b.c _Arch/Str.	T.b.c _Mep/Fis.	T.b.c _Id.	

Area di Intervento

Area non oggetto di intervento

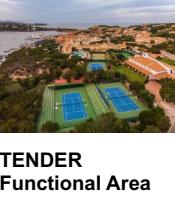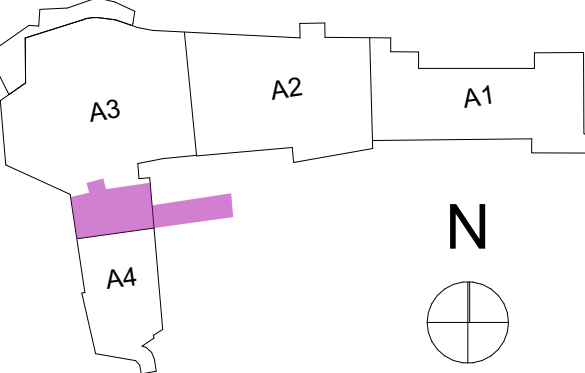

Progetto
Cervo Tennis Club
Comune
Arzachena
Sito
Via Porto Vecchio, 4
Porto Cervo 07021

Oggetto
Pianta Piano Interrato_Locale
Tecnico - Comparativo
Scala
1:100
No. Disegno
CTC_DEV_AR_COMP_103_A3
Data
24/11/2025

digital file index
CTC_DEV_AR_COMP_103_A3.dwg
Formato
A2

Revisione		status		design		control		approval	
index	data								

LEV | Arch s.r.l.
Via G. Boccaccio, 291 - 20123 Milano Tel. +39 02 62962248 - info@lev-arch.it - www.lev-arch.it