




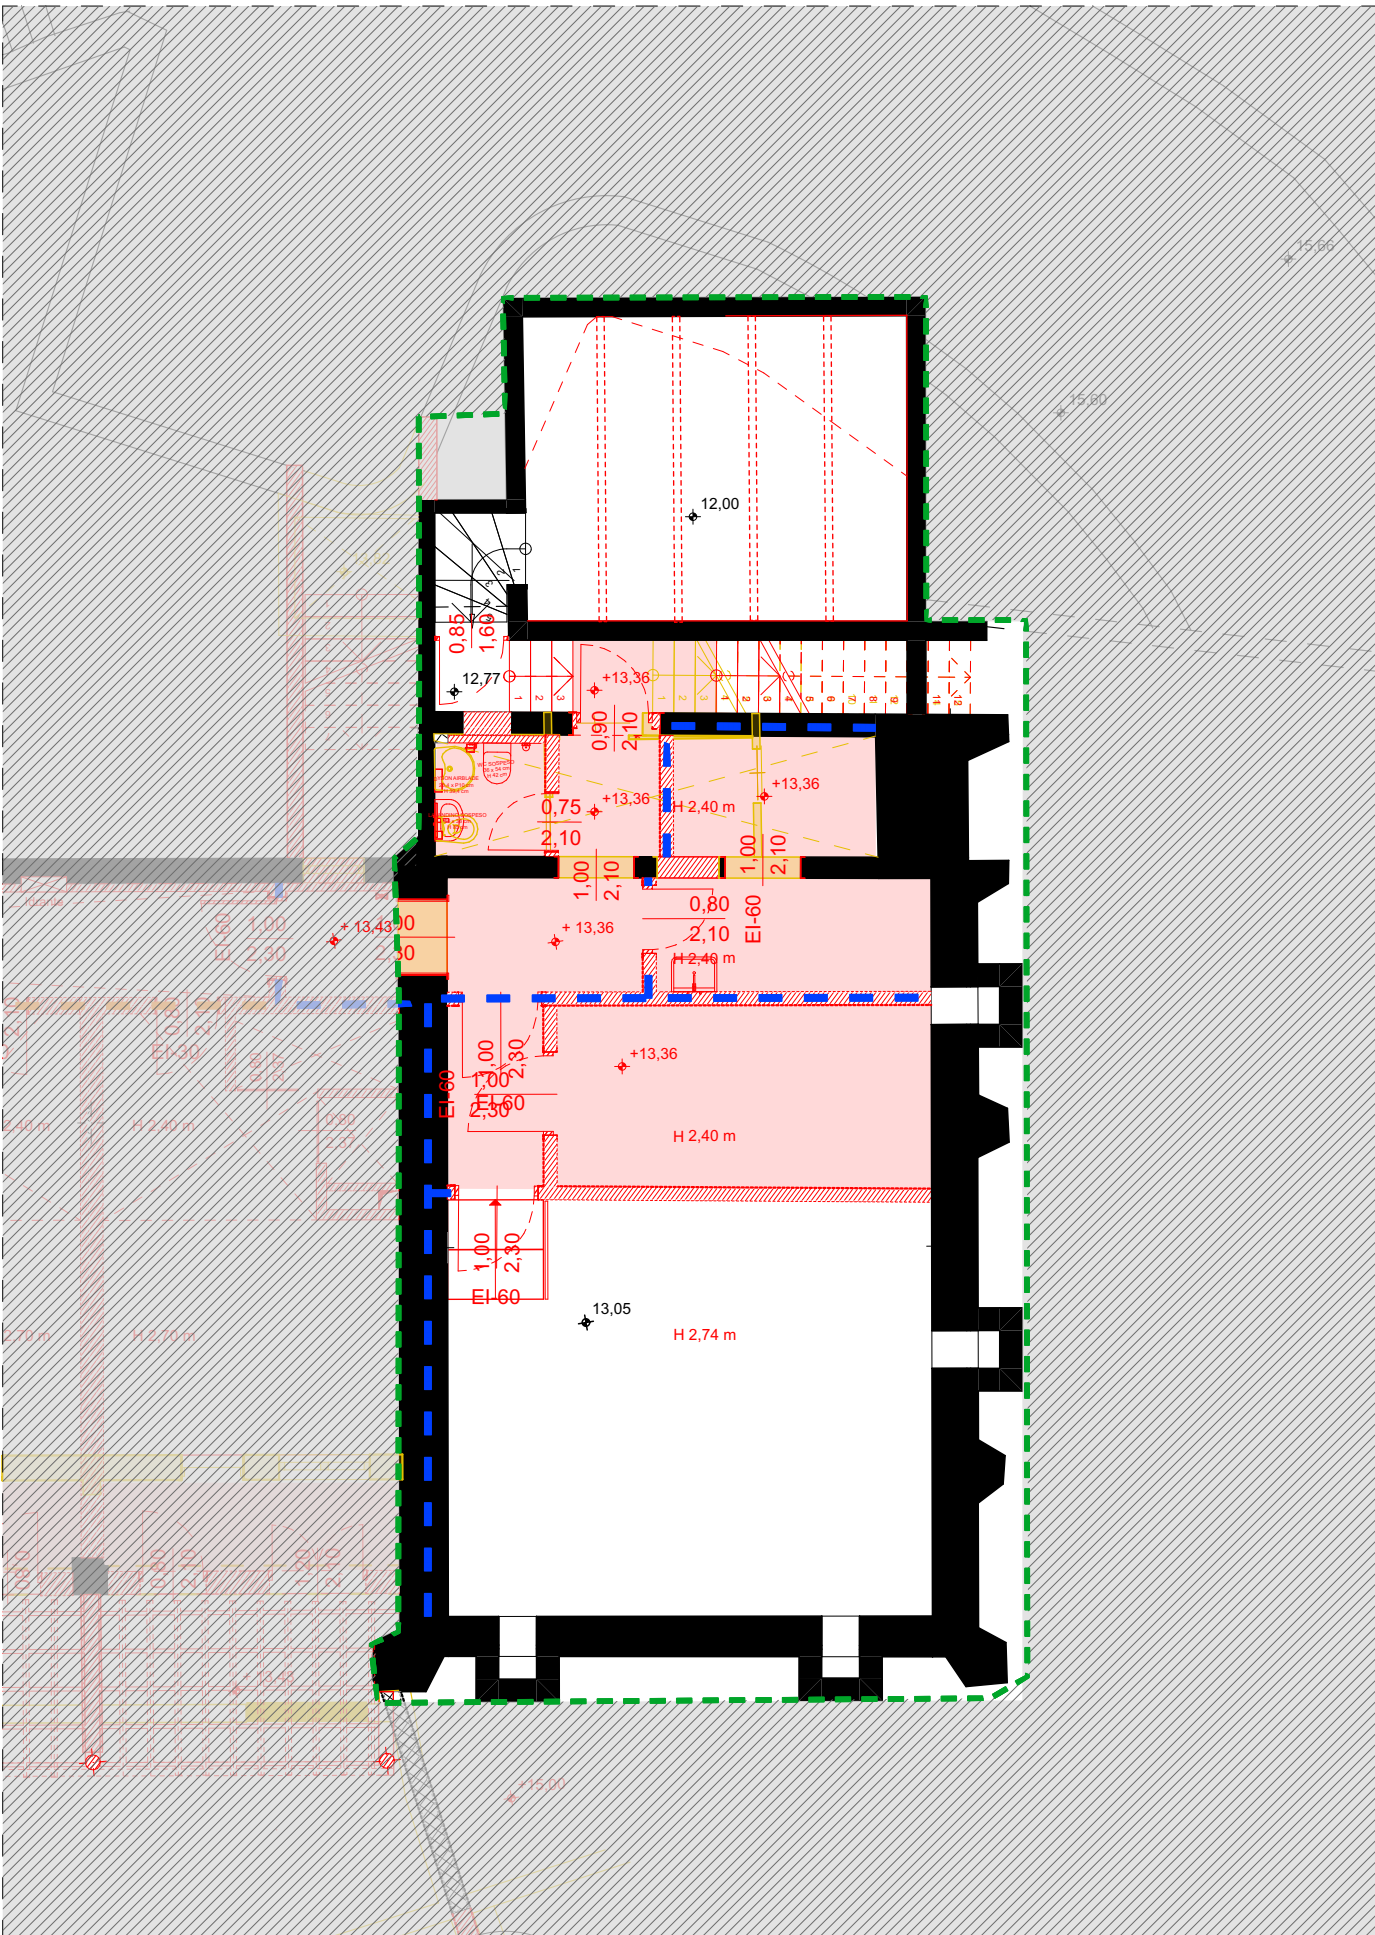

01 Piano Terra_Comparativo
1:100

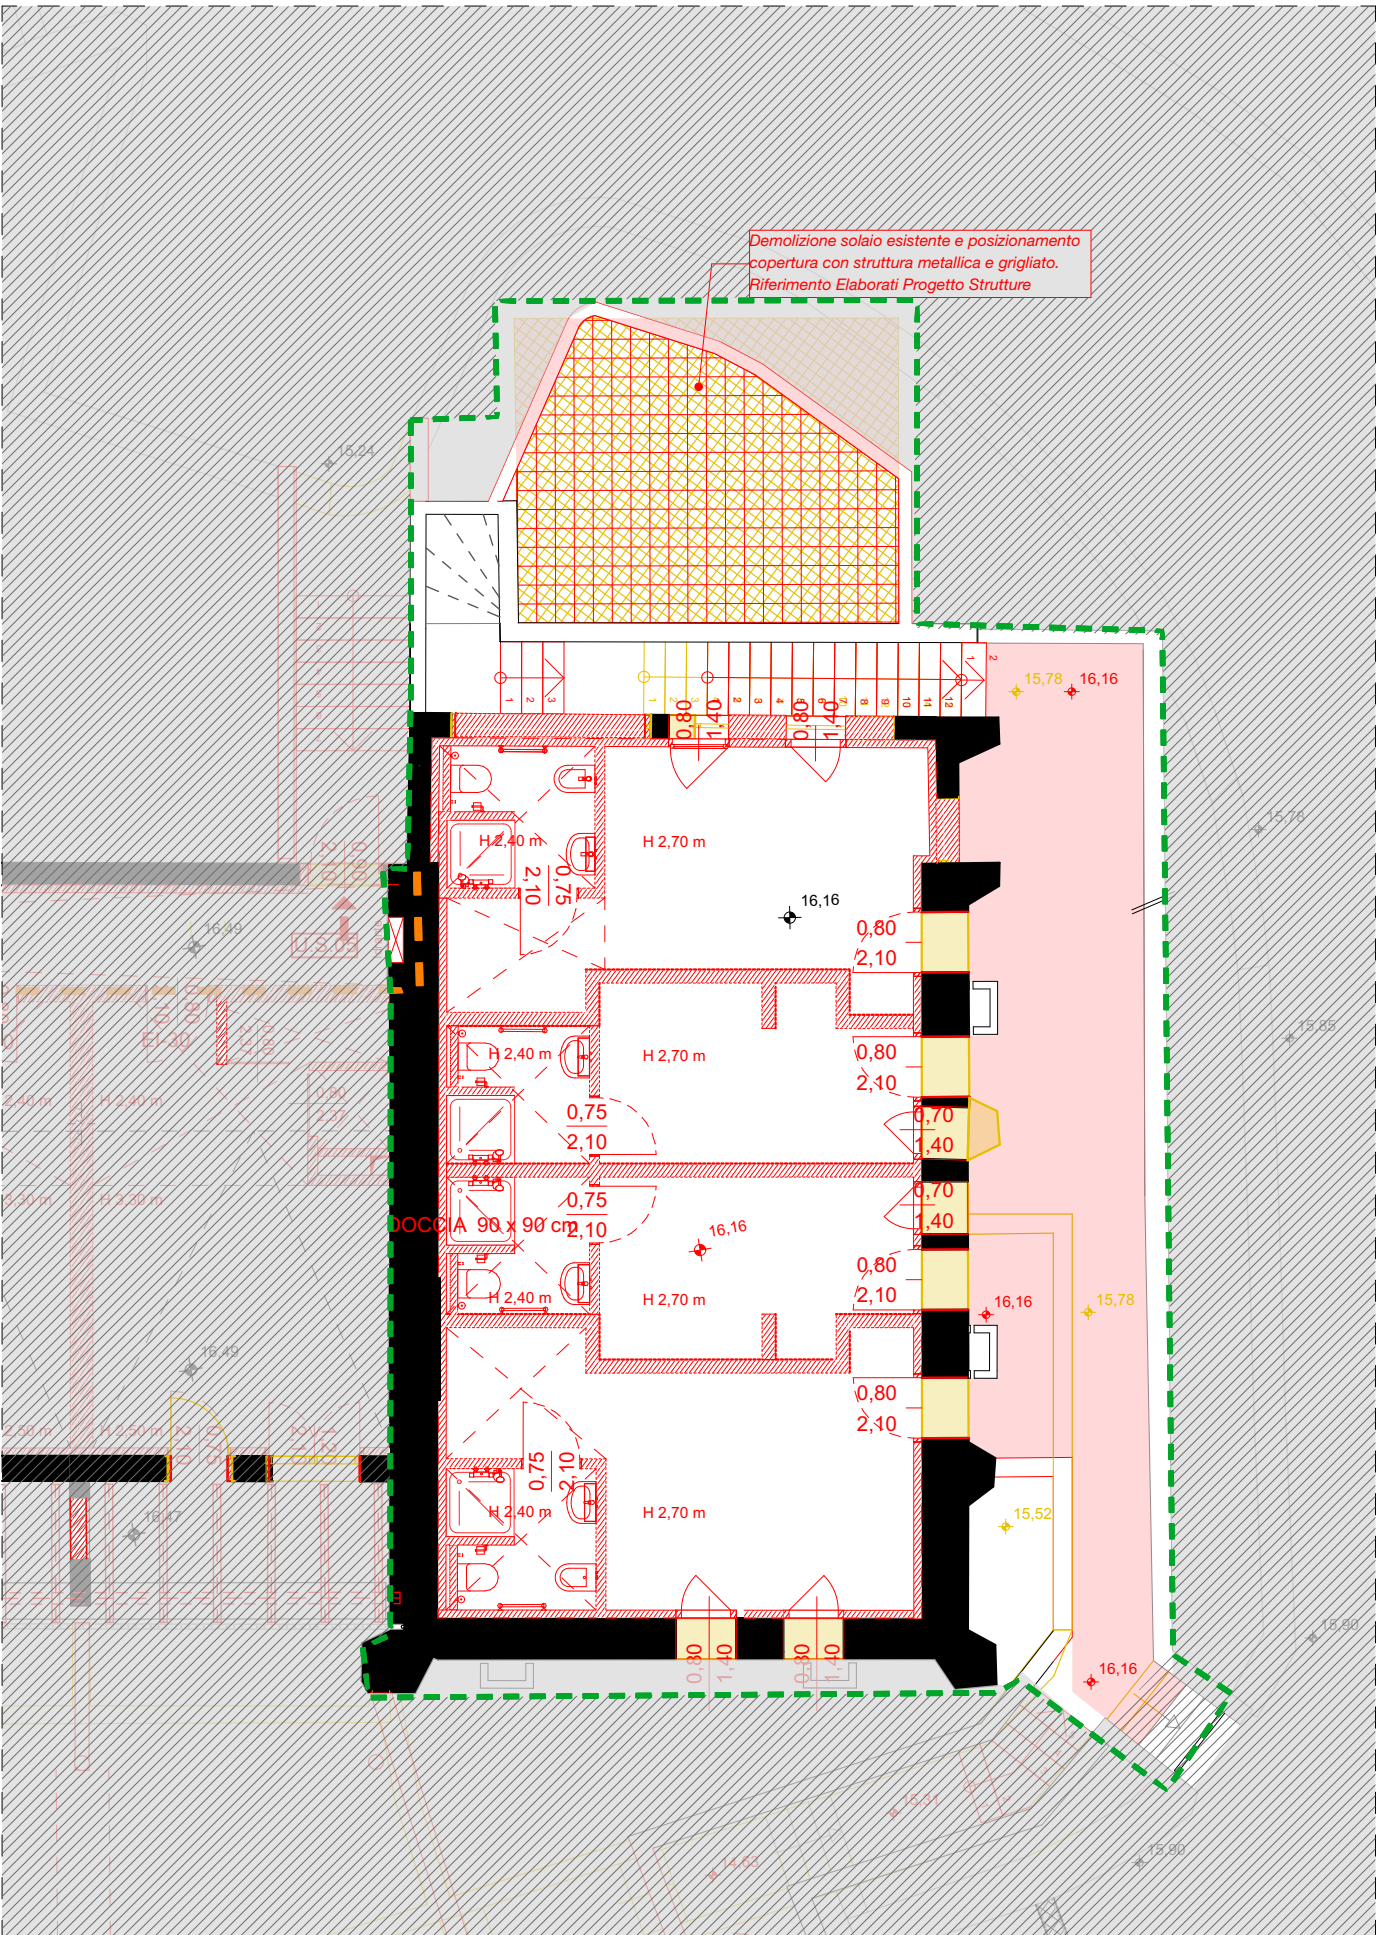

02 Piano Primo_Comparativo
1:100


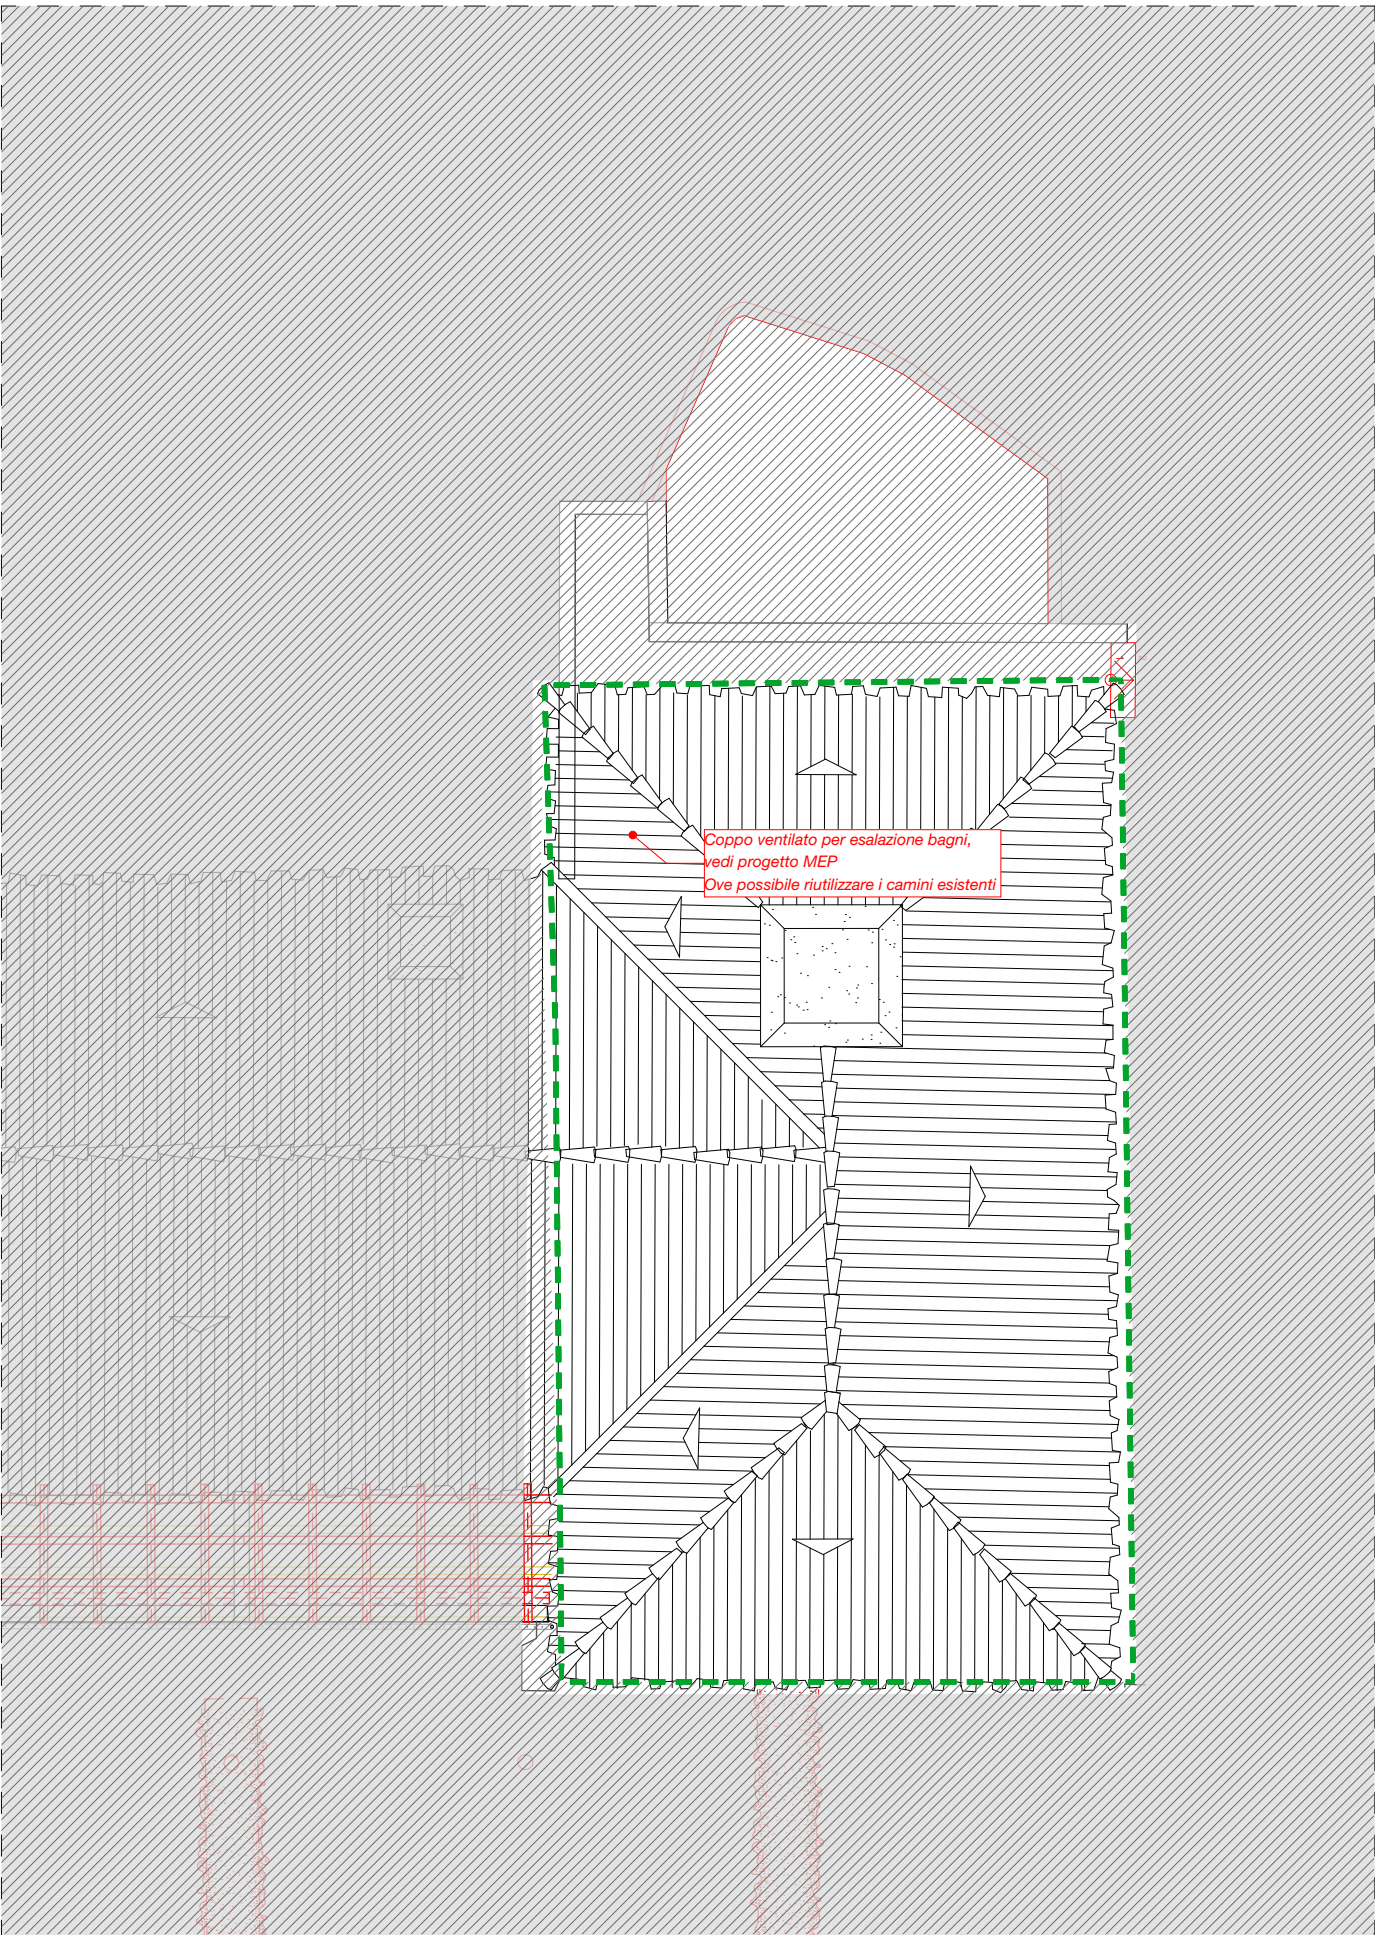


03 Piano Coperture_Comparativo
1:100

Le basi del disegno derivano dai seguenti documenti: *Tennis club drawings starting points are*
Base grafica degli esterni: Rilievo del 2004; *Exterior drawings: 2004 Survey*;
Base grafica dell'edificio: Stato di Fatto Ing. Cannas del 17/07/2023; *Building drawings: 17/07/2023 As Built from Ing. Cannas*;
Base grafica di quote e info interne all'edificio: Sanatoria Ing. Cannas del 23/07/2022 e rilievo 09/2023
Interior and exterior levels: 23/07/2022 amnesty from Ing. Cannas + 09/2023 survey
NB. Le quote di livello del rilievo 2004 (xxx) differiscono dalle ultime del rilievo 2023 (xxx) di circa 1, 30mt
Levels from 2004 survey (xxx) and the last from 2023 survey (xxx) differs by 1, 30mt

LEGENDA Comparativo

- Demolizione pareti, impianti
- Nuova costruzione pareti, arredi fissi, impianti, sanitari etc.
- Demolizione Solaio
- Nuova costruzione Solaio

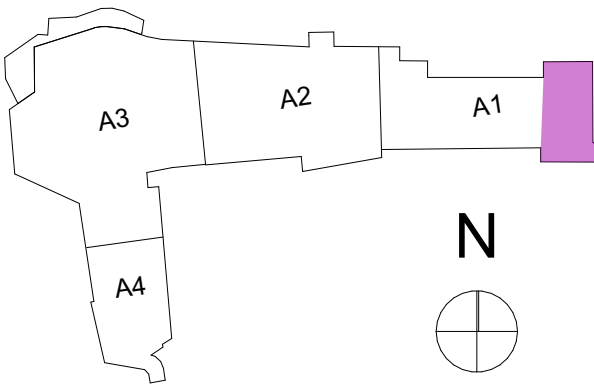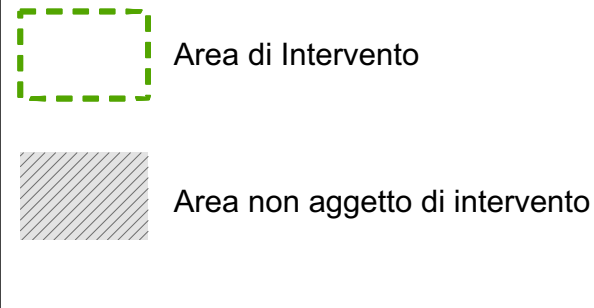

Proprietà
SmeraldaHolding
Smeralda Holding Srl
Casa Il Ginepro 1/a,
07021, Porto Cervo (OT)

Project Management
CUSHMAN & WAKEFIELD
Cushman & Wakefield
Via Filippo Turati, 16/18, 20121, Milano
Arch. Benedetta Abbottini
Arch. Gianluca Di Cristofaro

Architect
LEV | Arch
Lev arch srl
Via Boccaccio 29 20123 Milano
Arch. Luca Colombo

Local Architect - Structural Engineer
Studio Ingegneria Cannas
Via Georgia - Geocilly torre 3, 07026, Olbia (SS)
Ing. Danilo Cannas

Fire - Acoustic Consultant
ITALIA AMBIENTE
italambiente s.r.l.
Corso Telesio, 107/a, 10149, Torino
Arch. Emanuela Piatto
Ordine Architetti di Torino n. TO04836A01207

System Engineer
BRE engineering Srl
BRE engineering s.r.l.
Via Barozzi, 6, 20122, Milano
Ing. Antonio Abramo Bozino Rosmini
Ordine Ingegneri di Milano n. 24843

Interior Designer
Atelier POD
11A - Rue de Reims, 75013 Paris - France
Arch. Laurine Hugel
Arch. Jean Luc Debar



TENDER
Functional Area

Progetto
Cervo Tennis
Club
Comune
Arzachena
Sito
Via Porto Vecchio, 4
Porto Cervo 07021

Oggetto
BOH e Staff House -
Comparativo
Scala
1:100
No. Disegno
CTC_DEV_AR_COMP_301_A1

digital file index
CTC_DEV_AR_COMP_301_
A1.dwg
Formato
A2
Data
28/11/25

Revisione

index	data	status	design	control	approval
B	28/11/25	Tender - Revisione B	APR	LC	LC

LEV | Arch s.r.l.

Via G. Boccaccio, 291 - 20123 Milano Tel. +39 02 6292248 - info@lev-arch.it - www.lev-arch.it