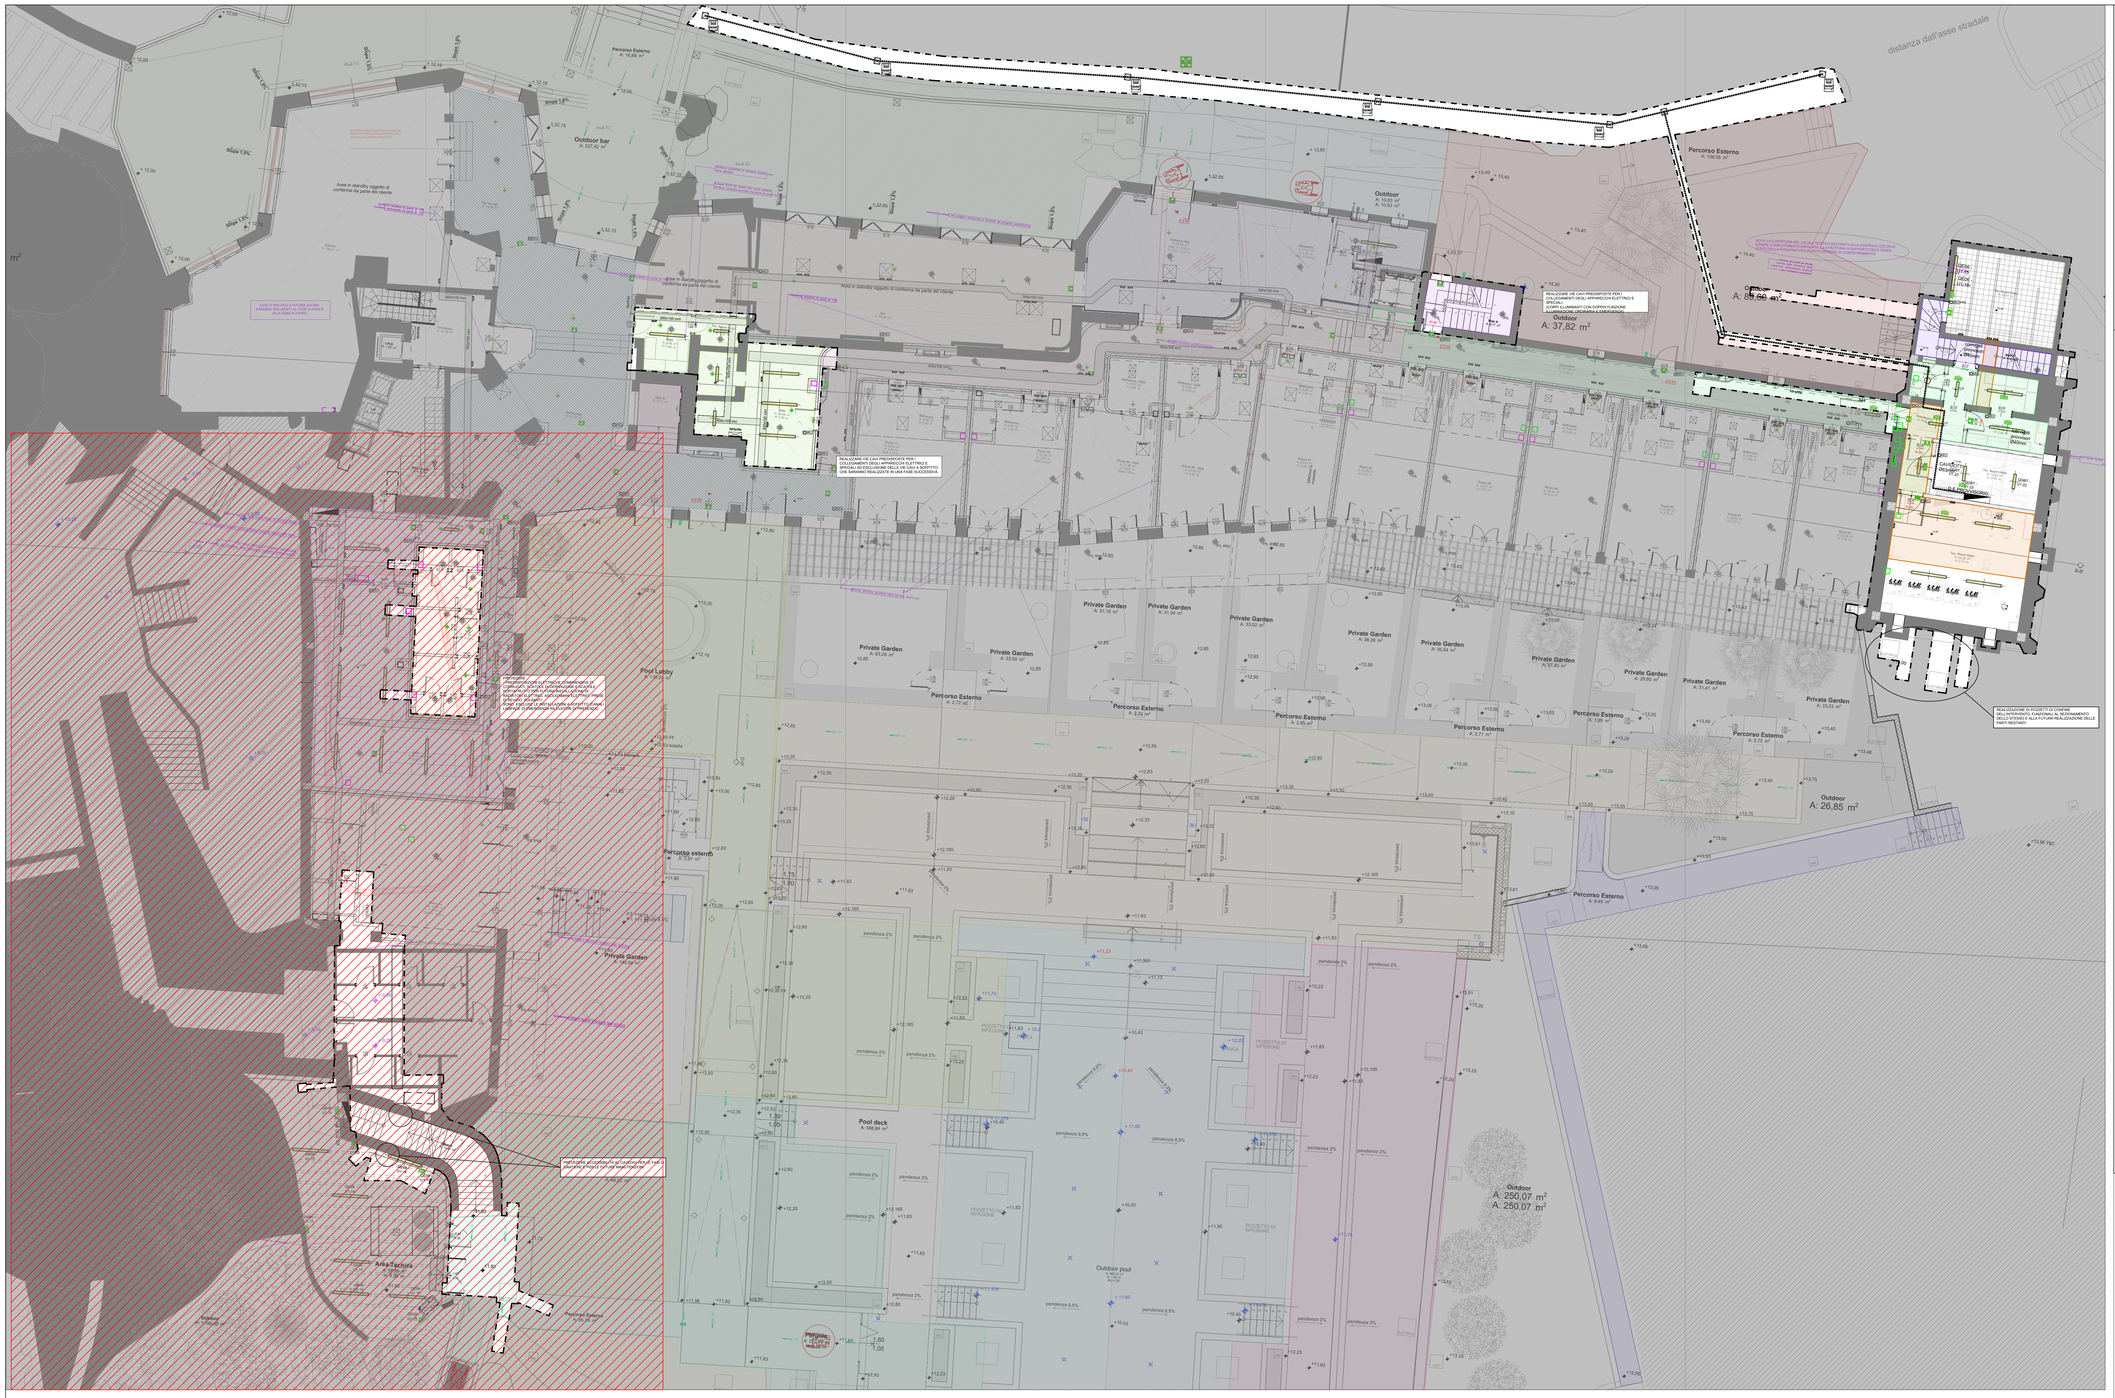

NOTA 16.01.2026 AREA ESCLUSA DA INTERVENTO. CONFRONTA VOCI IN ROSSO SUI COMPUTI.

	LIMITE DI INTERVENTO
	AREE NON OGGETTO DI INTERVENTO
	AREA DI INGOMBRO IMPIANTI INTERRATI
	CUNICOLO DA MANTENERE APERTO PER FUTURO ALLOGGIAMENTO DI IMPIANTI

NOTE:
- ALL'INTERNO DEI LOCALI TENCICI IN CENTRALE LATO DESTRO SONO STATE CONSIDERATE LE SEGUENTI QUOTE PER GLI ATTRAVERSAMENTI IMPIANTISTICI :
- 1) -80 cm DI PROFONDITÀ RISPETTO AL PAVIMENTO FINITO, PER TUBAZIONI DEGLI IMPIANTI MECCANICI (ACQUA TECNICA, TUBAZIONI IMPIANTO ANTINCENDIO, TUBAZIONI ACQUA CALDA SANITARIA)
- 2) -130 cm DI PROFONDITÀ RISPETTO AL PAVIMENTO FINITO PER LE VIE CAVI INTERRATE.

NOTE:
- IL PRESENTE ELABORATO È VALIDO SOLO AI FINI IMPIANTISTICI;
- SI RIMANDA AL PROGETTO DI PREVENZIONE INCENDI PER LE PROTEZIONI DEGLI ATTRAVERSAMENTI DI STRUTTURE RESISTENTI AL FUOCO;
- NELLE MODALITA' DI INSTALLAZIONE DELLE APPARECCHIATURE E DEL MATERIALE SI DOVRANNO TENERE IN CONSIDERAZIONE ANCHE LE CARATTERISTICHE SISMICHE DELLA LOCALITA' IN CUI SI TROVA L'EDIFICIO;
- LA SIMBOLOGIA UTILIZZATA RAPPRESENTA LA FUNZIONE RICHIESTA, CHE DOVRÀ ESSERE GARANTITA A PRESCINDERE DAL DISPOSITIVO MESSO A DISPOSIZIONE DAL PRODUTTORE PRESCELTO DEI COMPONENTI ELETTRICI;
- L'ESATTA POSIZIONE DI TUTTE LE APPARECCHIATURE DOVRÀ ESSERE CONCORDATA CON L' INTERIOR DESIGNER;
- TUTTI I CORPI ILLUMINANTI DI EMERGENZA SARANNO AUTONALIMENTATI E DALI;
- LE SCATOLE DI DERIVAZIONE GRAFICIZZATE DOVRANNO ESSERE ADEGUATE ALLE EFFETTIVE ESIGENZE INSTALLATIVE DEGLI IMPIANTI SPOSTANDOLE, AUMENTANDOLE, O DIMINUENDOLE SECONDO NECESSITÀ.
- LE BOTOLE DI ISPEZIONE GRAFICIZZATE DOVRANNO ESSERE ADEGUATE ALLE EFFETTIVE ESIGENZE INSTALLATIVE DEGLI IMPIANTI SPOSTANDOLE, AUMENTANDOLE, O DIMINUENDOLE SECONDO NECESSITÀ.
- PER LA DISTRIBUZIONE DI TUTTI GLI IMPIANTI ELETTRICI E SPECIALI ALL'INTERNO DELLE CAMERE SI RIMANDA AL PROGETTO E ALL' AS-BUILT DELLA CAMERA CAMPIONE, CHE DOVRÀ ESSERE ADATTATA ALLE VARIE CONFORMAZIONI DELLE CAMERE SULLA BASE DEL PROGETTO DELL' INTERIOR E DEL PROGETTO ILLUMINOTECNICO FERMO RESTANDO CHE LE RELATIVE QUANTITÀ SONO STATE DEBITAMENTE RIPORTATE NEI COMPUTI DI PROGETTO.

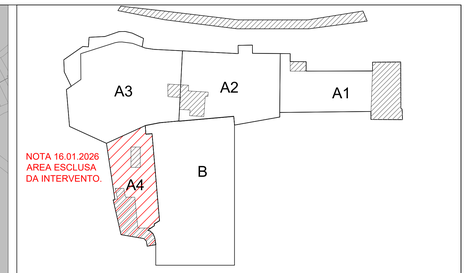

NOTA 16.01.2026 AREA ESCLUSA DA INTERVENTO.

KEYPLAN

N

SIMBOLO	DRSCRIZIONE
	FOROMETRIA PASSANTE (ATTRAVERSAMENTO SIA DI SOLAIO A PAVIMENTO CHE DI SOLAIO A SOFFITTO)
	FOROMETRIA DI ATTRAVERSAMENTO DEL SOLAIO A PAVIMENTO
	FOROMETRIA DI ATTRAVERSAMENTO DEL SOLAIO A SOFFITTO

NOTE GENERALI:
- IL PRESENTE ELABORATO PRENDE IN CONSIDERAZIONE GLI ATTRAVERSAMENTI IMPIANTISTICI PRINCIPALI PREVISTI SULLA BASE DEI LAYOUT ATTUALMENTE DISPONIBILI.
- NON SONO STATE INDICATE LE FOROMETRIE DI PICCOLE DIMENSIONI PER IL PASSAGGIO DI TUBAZIONI O CORRUGATI IN QUANTO RAGIONEVOLMENTE REALIZZABILI MEDIANTE PICCOLI CAROTAGGI.
- L'ESATTA QUOTA DEI PASSAGGI INTERRATI E L'ESATTA POSIZIONE DEGLI ALLACCI E DEI POZZETTI DOVRÀ ESSERE VERIFICATA IN FASE DI ESECUZIONE IN FUNZIONE DEI VINCOLI STRUTTURALI CHE POTREBBERO EMERGERE IN CORSO D'OPERA.
- LA BASE ARCHITETTONICA DEGLI INTERNI UTILIZZATA È STATA RICEVUTA IN DATA 20.06.2025.
- LA BASE ARCHITETTONICA DEGLI ESTERNI UTILIZZATA È STATA RICEVUTA IN DATA 24.06.2025.

SIMBOLO	DRSCRIZIONE
	QUADRO ELETTRICO
	CANALE PORTA CAVI IN LAMIERA METALLICA CON SETTI SEPARATORI E COPERCHIO
	SCATOLE DI DERIVAZIONE PRINCIPALI DA ESTERNO E/O INTERNO SECONDO NECESSITÀ
n.	PRESA FM DEL TIPO UNEL 10/16A 250V 2P+T (PRESA COMANDATA PER PER PUNTO LUCE)
	CIRCUITI LUCI CORRIDOIO FINO A SCALA A QE 01 - U1.19 (ORDINARIE) QE 01 - U1.20 (EMERGENZA)
	CIRCUITI LUCI ESTERNO 1 FRONTE QE 01 - U1.25 (ORDINARIE) QE 01 - U1.26 (EMERGENZA)
	CIRCUITI LUCI ESTERNO 2 RETRO QE 01 - U1.28 (ORDINARIE) QE 01 - U1.29 (EMERGENZA)
	CIRCUITI LUCI CORRIDOIO DA SCALA A QE 02 - U1.15 (ORDINARIE) QE 02 - U1.16 (EMERGENZA)
	CIRCUITI LUCI RECEPTION + ENTRANCE HALL QE 02 - U1.18 (ORDINARIE) QE 02 - U1.19 (EMERGENZA)
	CIRCUITI LUCI ESTERNO 1 ENTRATA QE 02 - U1.21 (ORDINARIE) QE 02 - U1.22 (EMERGENZA)
	CIRCUITI LUCI ESTERNO 2 PERGOLA QE 02 - U1.24 (ORDINARIE) QE 02 - U1.25 (EMERGENZA)
	CIRCUITI LUCI BAR QE 03 - U1.9 (ORDINARIE) QE 03 - U1.10 (EMERGENZA)
	CIRCUITI LUCI ESTERNO 1 BAR QE 03 - U1.12 (ORDINARIE) QE 03 - U1.13 (EMERGENZA)
	CIRCUITI LUCI ESTERNO 2 LOUNGE QE 03 - U1.15 (ORDINARIE) QE 03 - U1.16 (EMERGENZA)
	CIRCUITI LUCI BOH E LOC QE BAR QE 03 - U1.18 (ORDINARIE) QE 03 - U1.19 (EMERGENZA)
	CIRCUITI LUCI WC COMUNI QE 04 - U1.15 (ORDINARIE) QE 04 - U1.16 (EMERGENZA)
	CIRCUITI LUCI LOC TEC QE + MAGAZZINI + LIN. QE 04 - U1.18 (ORDINARIE) QE 04 - U1.19 (EMERGENZA)
	CIRCUITI LUCI CORRIDOIO SX E SCALA B QE 04 - U1.21 (ORDINARIE) QE 04 - U1.22 (EMERGENZA)
	CIRCUITI LUCI LOUNGE QE 04 - U1.24 (ORDINARIE) QE 04 - U1.25 (EMERGENZA)
	CIRCUITI LUCI ESTERNE 1 VERSO ALBERGO QE 04 - U1.27 (ORDINARIE) QE 04 - U1.28 (EMERGENZA)
	CIRCUITI LUCI ESTERNE 2 VERSO POOL BAR QE 04 - U1.30 (ORDINARIE) QE 04 - U1.31 (EMERGENZA)
	CIRCUITI LUCI LOC TEC + TERRAZZA + SCALA A QE 05 - U1.28 (ORDINARIE) QE 05 - U1.29 (EMERGENZA)
	CIRCUITI LUCI POOL BAR QE 10 - U1.10 (ORDINARIE) QE 10 - U1.11 (EMERGENZA)
	CIRCUITI LUCI POOL BAR ESTERNI QE 10 - U1.13 (ORDINARIE) QE 10 - U1.14 (EMERGENZA)
	CIRCUITI LUCI POOL BAR ESTERNI LATO CC QE 10 - U1.16 (ORDINARIE) QE 10 - U1.17 (EMERGENZA)
	CIRCUITI LUCI PISCINA 1 SX QEA - U1.11 (ORDINARIE)
	CIRCUITI LUCI PISCINA 2 DX QEA - U1.12 (ORDINARIE)
	CIRCUITI LUCI PISCINA SUITE QEB - U1.7 (ORDINARIE)
	PULSANTE (H= 0,90 m SALVO OVE DIVERSAMENTE INDICATO)
	PROIETTORE ILLUMINAZIONE DI SICUREZZA INSTALLATO SU PALO (h fino a 2 m) TIPO: DISANO RODIO COB

SIMBOLO	DRSCRIZIONE
MIU	MIU (MINI INPUT UNIT) SISTEMA DI GESTIONE LUCI ABBINATO A PULSANTE PER FORZATURA LUCI
P, PIL, IL	RILEVATORE DI PRESENZA (P) RILEVATORE DI LUMINOSITÀ (IL) RILEVATORE DI PRESENZA E LUMINOSITÀ (PIL)
	PANNELLO DI CONTROLLOSCENARI LUCI TIPO: SIMENS TOUCH CONTROL TCS
	CORPO ILLUMINANTE TIPO: Disano 745- Oblò J 2.0 - DALI J 8/280mm, h=63mm 220V, AC, DALI, 4000K, CRI>80, 2026lm, 16W, IK07, IP55.
	CORPO ILLUMINANTE TIPO: Disano 927-Echo-monolampada LED-Energy Saving 1600x97x92mm, 220V, AC, DALI, 4000K, CRI>80, 3833lm, 24W, IK08, IP66.
	CORPO ILLUMINANTE TIPO: Disano 927-Echo-bilampada LED-Energy Saving 690x152x102mm, 220V, AC, DALI, 4000K, CRI>80, 3195lm, 21W, IK08, IP66.
	PANNELLO DI SEGNALAZIONE LED LYRA EVO VSI1B1LITÀ 22m, TIPO SA, DALI, D2M,289x261x34mm INSTALLAZIONE A SOFFITTO
IP65	PANNELLO DI SEGNALAZIONE LED LEXIT EVO VSI1B1LITÀ 32m, TIPO SA, DALI, IP65 D3M, 309x283x41mm
	CORPO ILLUMINANTE DI EMERGENZA TIPO: Linergy VIALED MINIBOX EVO, DALI, IP42, A PLAFONE VB-S=OTTICA SIMMETRICA VB-A=OTTICA ASIMMETRICA
	CORPO ILLUMINANTE DI EMERGENZA TIPO: Linergy VIALED EVO, DALI, IP42, INSTALLAZIONE DA INCASSO O A PLAFONE MEDIANTE ACCESSORIO DEDICATO VE-S=OTTICA SIMMETRICA VE-A=OTTICA ASIMMETRICA
(INCASSO) (PLAFONE)	CORPO ILLUMINANTE DI EMERGENZA TIPO: Linergy VIALED IP65 4000K, DALI, INSTALLAZIONE DA INCASSO O A PLAFONE MEDIANTE ACCESSORIO DEDICATO (A306) VA-S=OTTICA SIMMETRICA VA-A=OTTICA ASIMMETRICA.
	CORPO ILLUMINANTE TIPO: LED IP65 CRISTAL EVO, TIPO SE , FLUSSO NOM. 475Lm, AUTONOMIA MIN. 60 MINUTI DALI
	CORPO ILLUMINANTE TIPO: LINERGY VIALED WALL, TIPO SE, DALI INSTALLAZIONE A PARETE VW-S = OTTICA SIMMETRICA VW-A = OTTICA ASIMMETRICA

CORPI ILLUMINANTI DI EMERGENZA PER AREE ESTERNE	
SIMBOLO	DRSCRIZIONE
EM - 01	APPARECCHIO DI ILLUMINAZIONE LINEARE A PLAFONE INSTALLATO SULLE TRAVI DELLA PERGOLA PER ILLUMINAZIONE DI EMERGENZA DELLE VIE DI FUGA. LED-5600K-2.4W-53lm-IP65-24V-100MA-DALI DIMENSIONI: L 200mm x W 32mm x H 28mm BATTERIA INTEGRATA FINITURA RAL COME PERGOLA TBC
EM-02	APPARECCHIO DI ILLUMINAZIONE PROIETTORE INSTALLATO SULLE TRAVI DELLA PERGOLA PER ILLUMINAZIONE DI EMERGENZA DELLE VIE DI FUGA. LED - 3000K - 10.2W - 1098lm - CRI90 - IP65 - 220-240V - DALI DIMENSIONI: 120mm x h 190mm BATTERIA IN CASSETTA STAGNA IP65 DA COLLOCARE NELLA VICINANA DEL PROIETTORE FINITURA GRAFITE TBC
E-W05	APPARECCHIO DI ILLUMINAZIONE AD INCASSO A PARETE PER ILLUMINAZIONE DEI CORPI SCALA E DEI PERCORSI PER ILLUMINAZIONE DI EMERGENZA. MONTAGGIO CENTRO LAMPADA H 30cm DA PAVIMENTO. LED - 2700K - 5W - 188lm - OTTICA ASIMMETRICA - CRI>80 -IP65 - IK07- 100-240V - DIMENSIONI: L 110mm x W 58mm x H 110mm FINITURA/COLORE: ANTRACITE TBC ALIMENTATORE DIMMERABILE INTEGRATO DALI2 TBC ACCESSORIO: BOX PER INSTALLAZIONE

Progetto
Cervo Tennis Club

Comune
Porto Cervo
Sito
Via Porto Vecchio, 4 Porto Cervo 07021

Oggetto
Pianta Piano Terra_Impianto Luci

N° disegno
CTC_COS_IE_PJ_201A_

Data
16/01/2026

Scala
1:100

Tender
Impianto Elettrico /
Electrical System

digital file index: **CTC_COS_IE_PJ_201A_.pdf**
Formato: **A0**

Revisione

index	data	status	design	controll.	approvaz.
00	16/04/2024	PRIMA EMISSIONE	FT	DS	
01	07/07/2025	PROGETTO ESECUTIVO	FT	DS	
02	28/07/2025	PROGETTO ESECUTIVO REV. 1	FT	DS	
03	16/01/2026	STRALCIO PROGETTO 2025/2026 REV. 1	FT	DS	

PROPRIETA'
SmeraldaHolding
Smeralda Holding Srl
Casa 8 Ginepro 1/a,
07021, Porto Cervo (OT)

Progettisti

PROJECT MANAGEMENT	Cushman & Wakefield Via Filippo Turati, 16/18 20121, Milano	*Arch. Benedetta Abbottoni* *Arch. Gianluca Di Cristofaro*
ARCHITECT	LEV | Arch s.r.l. Via Boccaccio 29 20123 Milano	*Arch. Luca Colombo*
SYSTEM ENGINEER	BRE engineering s.r.l. Via Barozzi, 6 20122, Milano	*Ing. Antonio Abramo Bozino Regnoni* Ordine Ingegneri di Milano n. 24843
FIREFIGHTING CONSULTANT	Italambiente s.r.l. Corso Telesio, 107/a 10148, Torino	*Arch. Emanuela Piolatto* Ordine Architetti di Torino n. TO4439A01207
LOCAL ARCHITECT **STRUCTURAL ENGINEER**	Studio Ingegneria Cannas Via Georgia - Geocity torre 3 07026, Olbia (SS)	*Ing. Danilo Cannas*
INTERIOR DESIGNER	Atelier POD 11A - Rue de Reims, 75013 Paris - France	*Arch. Laurine Hugel* *Arch. Jean Luc Debar*

IMPRESA

Terms and conditions:The signature of every drawing stands for the full acceptance of the included data. In case the client does not sign the drawings by the date requested by our studio every data included will be considered accepted. All data, graphics and description are referring exclusively to the aesthetic part of the project and never to executive part. The measures, the executive project, the tecnical realisation and engineering of project achieved by third parties have to be presented to our studio for approval. Otherwise our studio will bear no responsability for the modifications achieved during the execution and the variations in relation to the original project.

LEV | Arch s.r.l.
Via G. Boccaccio, 29 I - 20123 Milano tel. +39 02 62062248 - info@lev-arch.it - www.lev-arch.it